


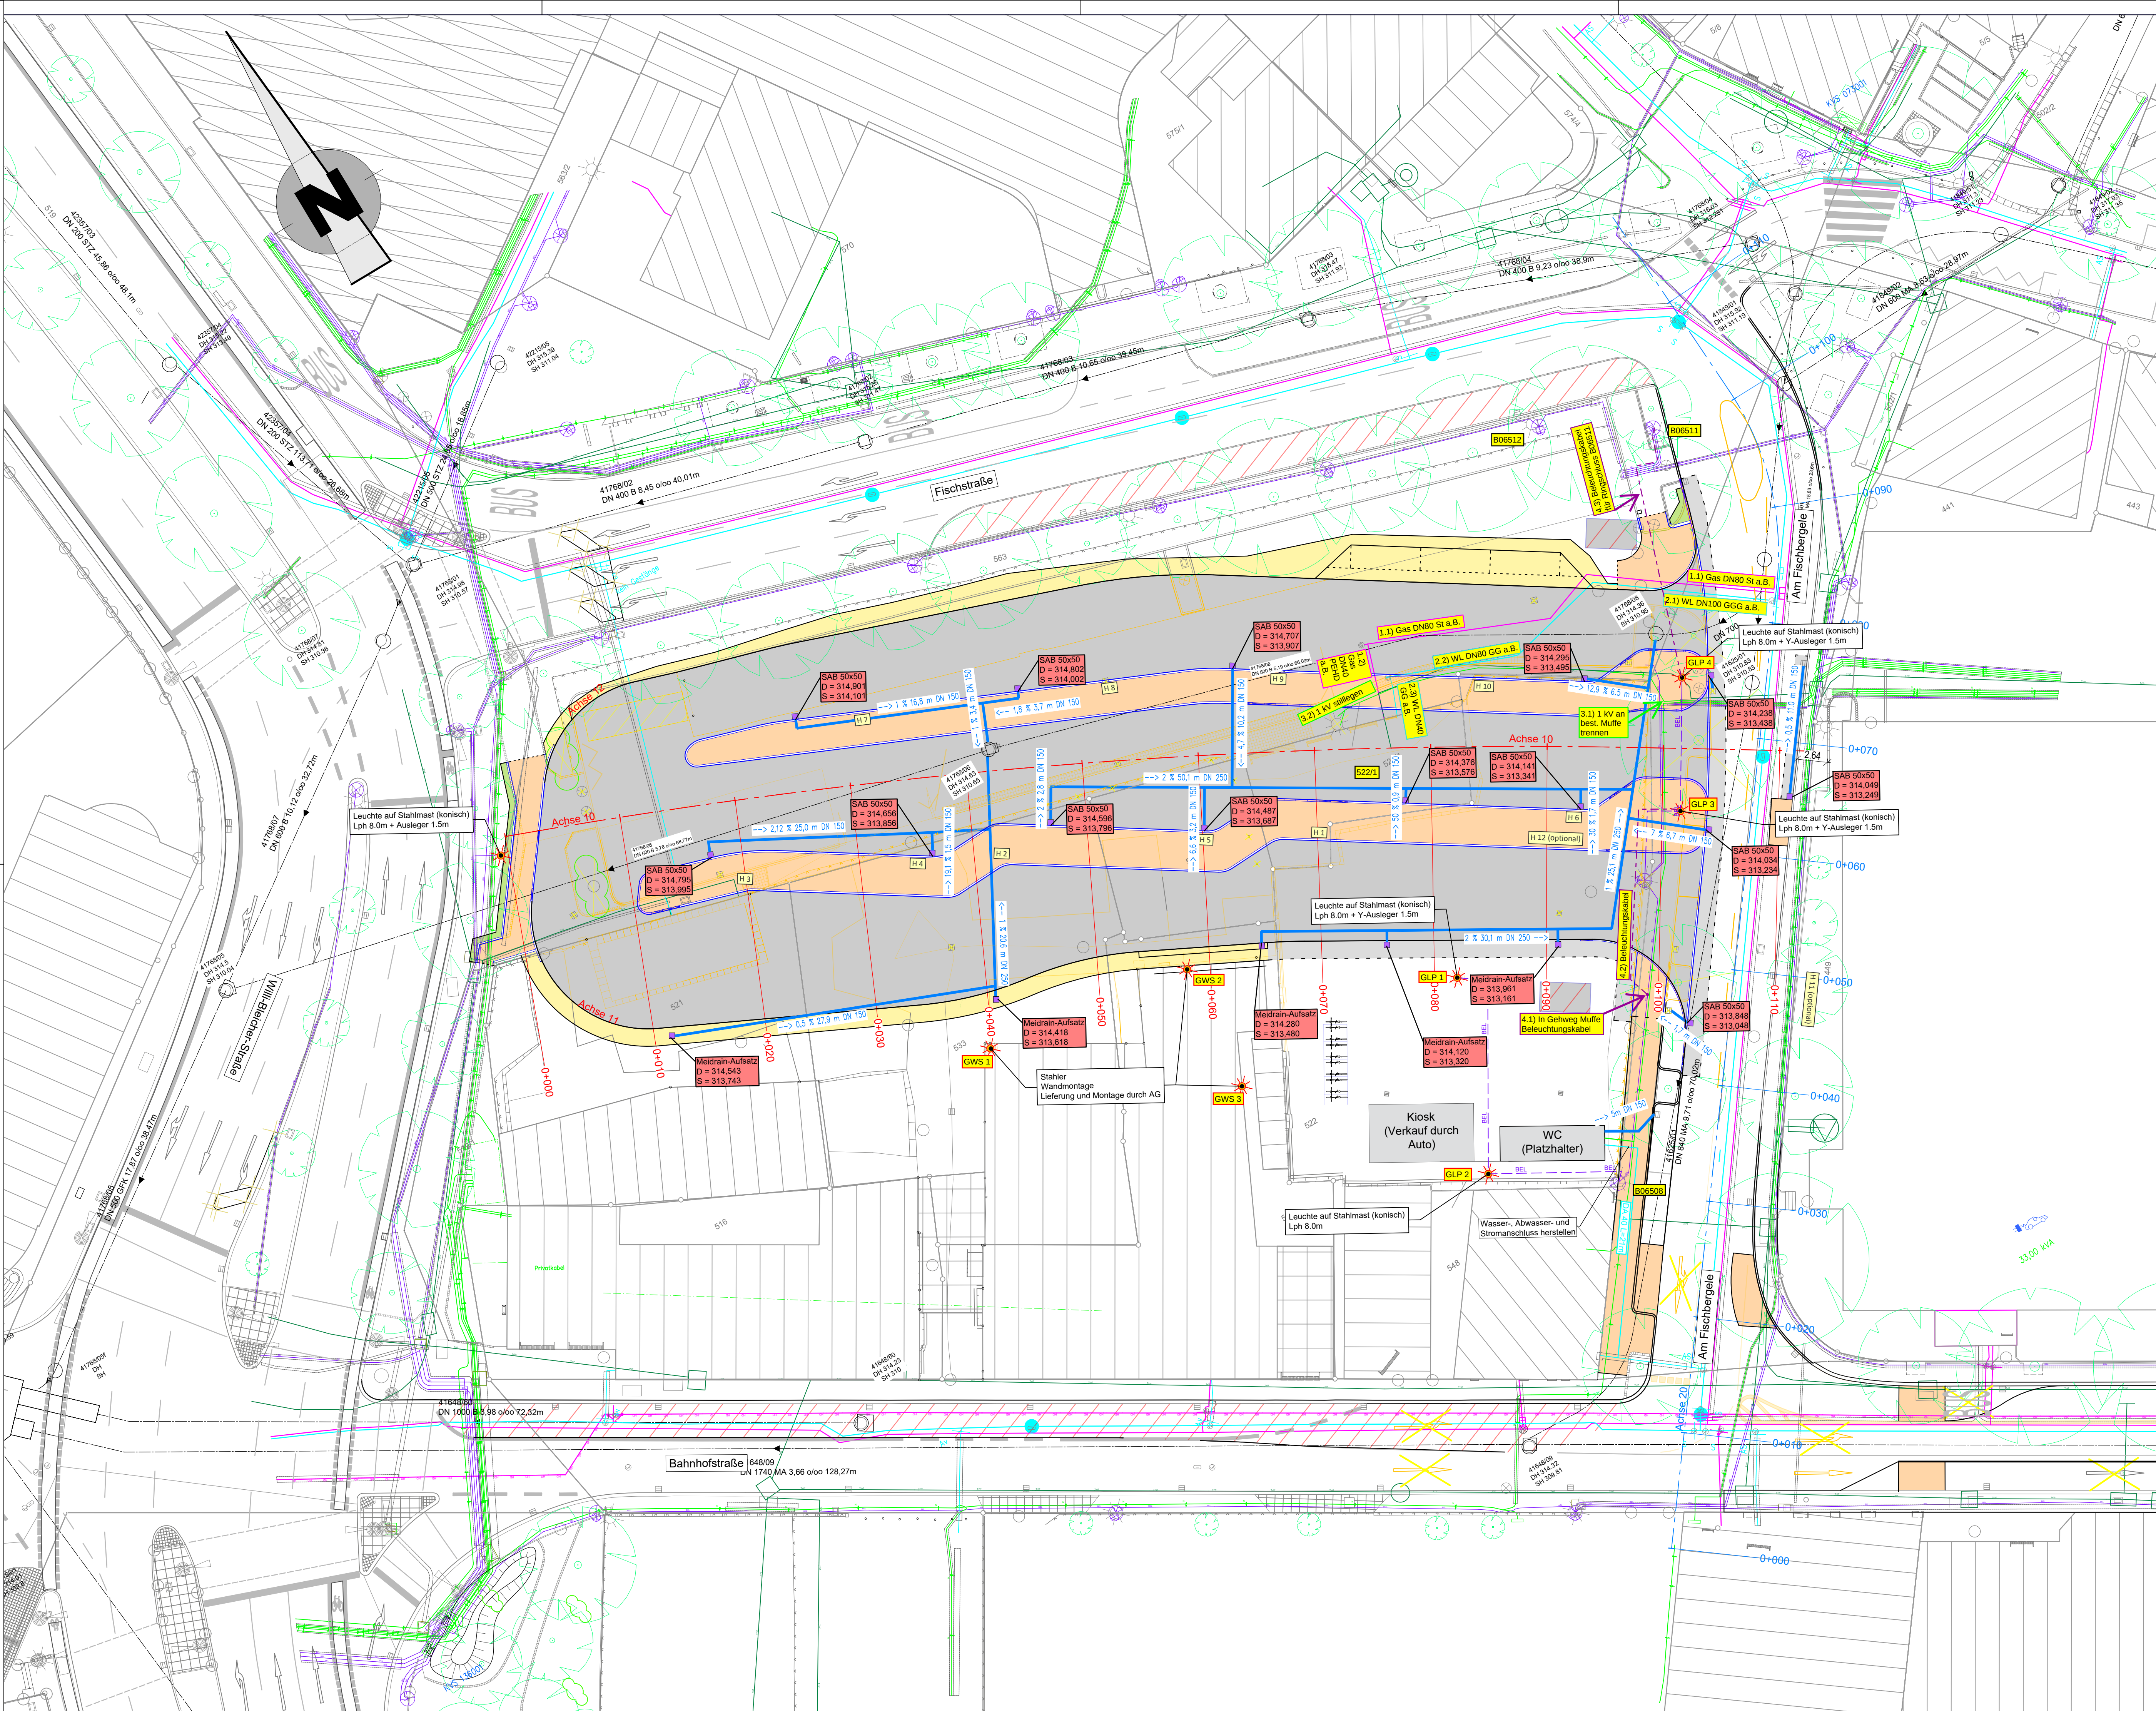

LEGENDE

- BESTAND**
- Straßeneinflauf
 - Muldeneinflauf
 - Laterne
 - Mast
 - Schieber: Gas
 - Schieber: Wasser
 - Unterflurhydrant
 - Oberflurhydrant
 - Lichtsignal
 - Schallkasten
 - Kilometerstein
 - Bohrpunkt/Schürf
 - Böschung
 - Baum
 - Schild
 - Hecke
 - Waldtryp
 - OD-Grenze
 - Zaun
 - Mauer
 - Polygonpunkt
 - Ämtlicher Aufnahmepunkt
 - Trigonometrischer Punkt
 - Grenzpunkt (endgültig)
 - Grenzpunkt (grafisch)
 - Grenzpunkt (unvermarkt)
- PLANUNG**
- Straßeneinflauf (niedrige Form)
 - Muldeneinflauf
 - Laterne
 - Lichtsignal (Ampel)
 - Fußgängerampel
 - Baum
 - Baumfällung
 - Tangentenschnittpunkt mit Längsneigung
 - Querneigung
 - Tiefpunkt / Hochpunkt
 - Abbruch
 - Fahrbahn
 - Fahrbahnpflaster
 - Gehweg
 - Radweg
 - Einschnittsböschung
 - Auffüllung (< 1:4) Anlieger
 - Abtrag (< 1:4) Anlieger
 - Schotter
 - Bankett
 - Mulde, Graben
 - Rasenschotter
 - Grünfläche
 - Pflasterflächen hell/dunkel
 - Dammabstimmung

GRUNDLAGE DER ENTWURFSVERMESSUNG / PLANUNG:

- Lagesystem: ☐ UTM ☒ GK ☐ NHN 160 ☐ NHN 170
- Höhensystem: ☒ NN 130 ☐ NN 160 ☐ NN 170

- KANALISATION**
- Mischwasserkanal bestehend
 - Regenwasserkanal bestehend
 - Schmutzwasserkanal bestehend
 - Druckleitung bestehend
 - Mischwasserkanal geplant
 - Regenwasserkanal geplant
 - Schmutzwasserkanal geplant
 - Druckleitung geplant
 - Mischwasserkanal Auswechslung
 - Regenwasserkanal Auswechslung
 - Schmutzwasserkanal Auswechslung
 - Druckleitung Auswechslung
 - Mischwasserkanal Stilllegung
 - Regenwasserkanal Stilllegung
 - Schmutzwasserkanal Stilllegung
 - Druckleitung Stilllegung
 - Drainagekanal geplant
- LEITUNGEN**
- Bestehende Wasserleitung: GGG
- Bestehende Gasleitung: MG 819
- Bestehende Stromleitung: 3.1.1

ZUR BEACHTUNG

Die eingetragenen Trassen bestehender Ver- und Entsorgungsleitungen dienen nur zur GROSSORIENTIERUNG und sind ohne Anspruch auf Vollständigkeit. Zur Erfassung der Lage sind die Bestandspläne der Ver- und Entsorgungsbetriebe heranzuziehen. Gegebenenfalls sind zur Erfassung der exakten Lage bestehender Anlagen SÜCHSCHUTZ erforderlich. Die Haftung für unrichtige oder unvollständige Eintragungen ist ausgeschlossen!

Bei allen Aufträgen im Bereich bestehender Anlagen sind die technischen Bedingungen zum Schutz der Anlagen des jeweiligen Leitungsbetreibers zu beachten. Gegebenenfalls ist der Leitungsbetreiber durch den ausführenden Baubetrieb zu informieren!

EVF-Stellungnahme, 24.08.2026, Markus Mauch

- Planlegende**
- 1) Gas DN80 St a.B.
 - 2) WL DN80 GG a.B.
 - 3.1) 1 kV stilllegen
 - 4.1) Beleuchtungskabel (Neuverlegung)
 - GWS 1
 - GWS 2
 - GWS 3
 - B06511
- Gas a.B. = außer Betrieb
- Wasser a.B. = außer Betrieb
- Strom trennen + stilllegen
- Beleuchtungskabel (Neuverlegung)
- Geplanter Wandstrahler
- Geplante Straßenbeleuchtung
- Bestehende Straßenbeleuchtung

AUSSCHREIBUNGSPLAN

Nr.	Art der Änderung	Datum	Name

BREINLINGER INGENIEURE
Tiefbau GmbH

Konstanzerstr. 14
D-78532 Tuttlingen
T +49 74 61 - 194 - 0

Friedrichstraße 44
D-70778 Stuttgart
T +49 71 1 - 78 76 - 0

Immerstraße 5
72611 Konstanz
T +49 74 61 - 194 - 0

office@breinlinger.de
www.breinlinger.de

BERATUNGS- INGENIEURE
TUTTILINGEN | STUTTGART | KONSTANZ

Göppingen
HOHERSTAUFENSTADT

Stadt Göppingen

Strom Anmerkung
Wasser Anmerkung
Gas Anmerkung

Interim ZOB

Ausführungsplanung	Anlage	2	Plan-Nr.	4
bearbeitet	Alach		Planstand	
gezeichnet	auslast		30.07.2026	
Format			950 X 594	
Projekt			T25 - 100	
Maßstab			1 : 250	

Aufgestellt:
Tuttlingen den. 30.07.2026
J. A. A. G.